Département de la Haute-Vienne

Commune de SAINT-PARDOUX

Etude diagnostic du réseau d'assainissement

- Plan des réseaux d'assainissement - Le Bourg

IND	DATE	NOM	VERIFIE	MODIFICATION	Ref.
5					
4					
3					

N

ECH:1/1000e

AFFAIRE No:	VISA MAITRE D'OEUVRE	VISA MAITRE D'OUVRAGE
INF-17040		

Plan de récolement

INFRALIM
AMENAGEMENT - EAU - ASSAINISSEMENT

Légende
- Réseau eaux usées
- Réseau eaux pluviales
- Réseau unitaire
- Réseau de rejet après traitement
- Tampon non-ouvrable
- Boite de branchement
- Boite de branchement introuvable
- Réseau du Conseil Départemental

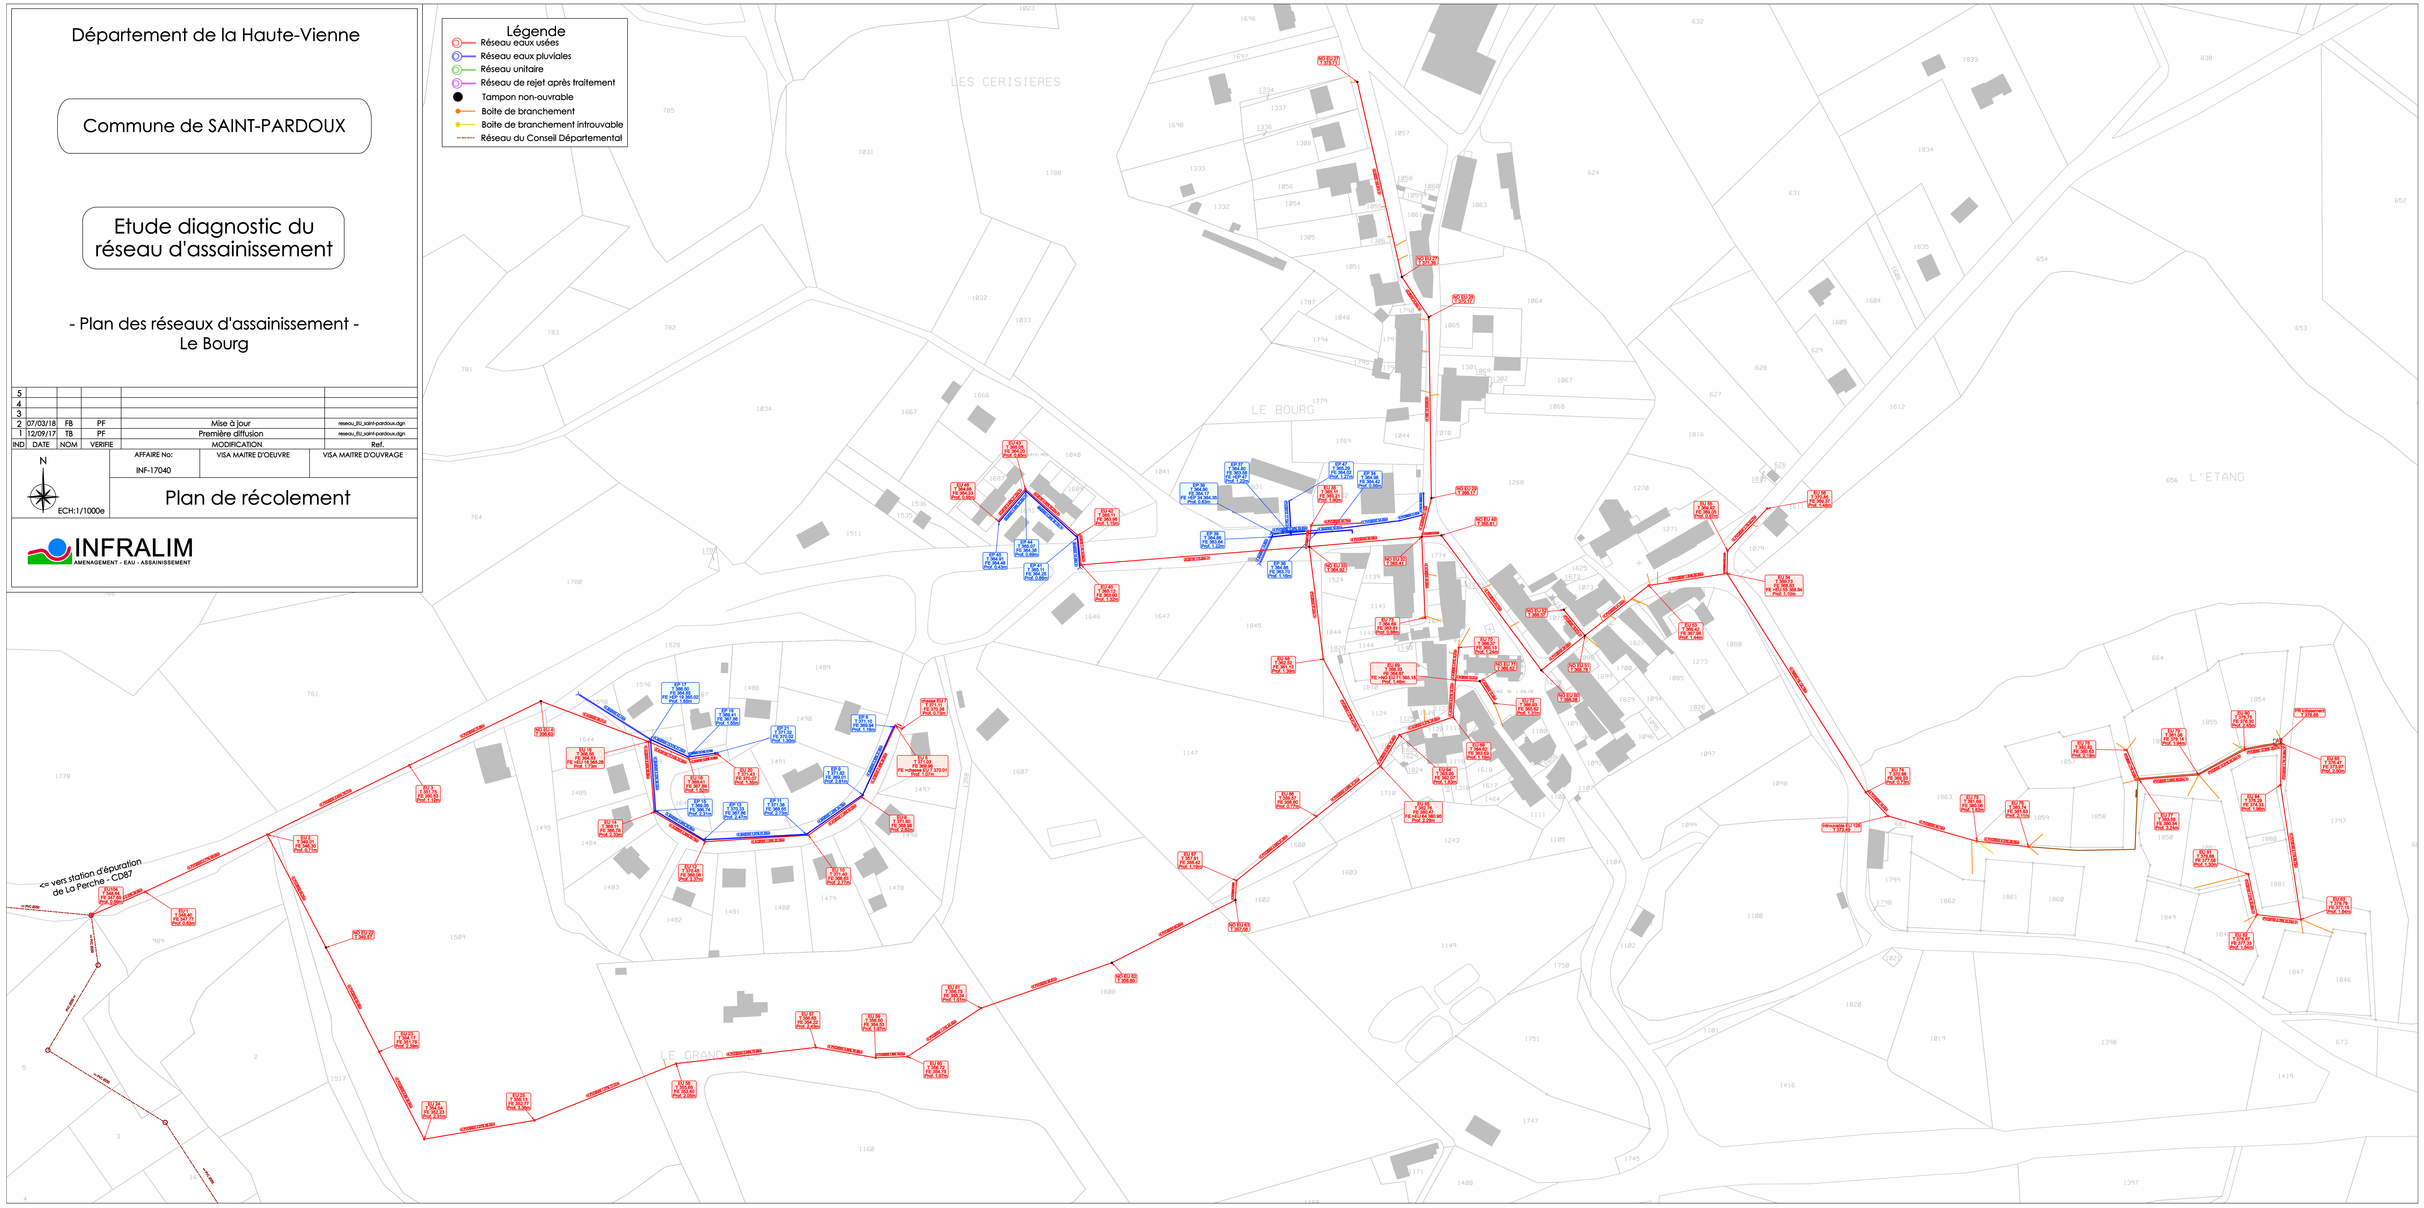

Rejet1
T 394.91
FE 394.91
Prof. 0.00m

EP 99
T 397.08
FE 395.54
Prof. 1.54m

EU 98
T 398.66
FE 397.48
Prof. 1.18m

PVCØ315 13.09m

PVCØ125 13.99m

PVCØ200 7.61% 47.59m

PVCØ315 8.21% 64.45m

Dégrilleur
T 397.59
FE 396.59
Prof. 1.00m

Unité de traitement

EU 97
T 402.49
FE 401.10
Prof. 1.39m

EU 94
T 404.52
FE 403.56
Prof. 0.97m

inaccessible EU 95
T 406.03

PVCØ160 37.54m

PVCØ160 0.7% 28.21m

EU 93
T 404.84
FE 403.37
Prof. 1.47m

PVCØ200 5.79% 39.23m

PVCØ315 5.62% 41.05m

PVCØ200 5.6% 63.23m

PVCØ315 5.65% 62.91m

EP 96
T 402.48
FE 400.83
Prof. 1.65m

EP 92
T 405.08
FE 403.14
Prof. 1.94m

EU 90
T 410.27
FE 408.58
Prof. 1.69m

EU 89
T 408.17
FE 406.91
Prof. 1.26m

PVCØ160 3.62% 46.40m

PVCØ315 3.85% 45.95m

EP 91
T 410.41
FE 408.46
Prof. 1.95m

EP 88
T 408.25
FE 406.69
Prof. 1.56m

PVCØ160 6.73% 30.88m

EU 87
T 410.49
FE 408.97
Prof. 1.52m

EU 86
T 410.46
FE 409.18
Prof. 1.29m

Département de la Haute-Vienne

Commune de SAINT-PARDOUX

Etude diagnostic du réseau d'assainissement

- Plan des réseaux d'assainissement -
Village du Coux

IND	DATE	NOM	VERIFIE	MODIFICATION	Ref.
5					
4					
3					
2	07/03/18	FB	PF	Mise à jour	reseau_EU_saint-pardoux.dgn
1	12/09/17	TB	PF	Première diffusion	reseau_EU_saint-pardoux.dgn

N

ECH:1/250e

AFFAIRE No: INF-17040

VISA MAITRE D'OEUVRE

VISA MAITRE D'OUVRAGE

Plan de récolement

INFRALIM
AMENAGEMENT - EAU - ASSAINISSEMENT

Légende
- Réseau eaux usées
- Réseau eaux pluviales
- Réseau unitaire
- Réseau de rejet après traitement
- Tampon non-ouvrable
- Boite de branchement
- Boite de branchement introuvable

Département de la Haute-Vienne

Commune de SAINT-PARDOUX

Etude diagnostic du réseau d'assainissement

- Plan des réseaux d'assainissement -
Friaudour - La Brandouille

IND	DATE	NOM	VERIFIE	MODIFICATION	Ref.
5					
4					
3					
2					
1	12/09/17	TB	PF	Première diffusion	reseau_EU_saint-pardoux.dgn

AFFAIRE No:	VISA MAITRE D'OEUVRE	VISA MAITRE D'OUVRAGE
INF-17040		

N

ECH:1/1000e

Plan de récolement

INFRALIM
AMENAGEMENT - EAU - ASSAINISSEMENT

Légende

- Réseau eaux usées
- Réseau eaux pluviales
- Réseau unitaire
- Réseau de rejet après traitement
- Tampon non-ouvrable
- Boite de branchement
- Boite de branchement introuvable
- Réseau eaux usées - CD87
- Réseau refoulement - CD87

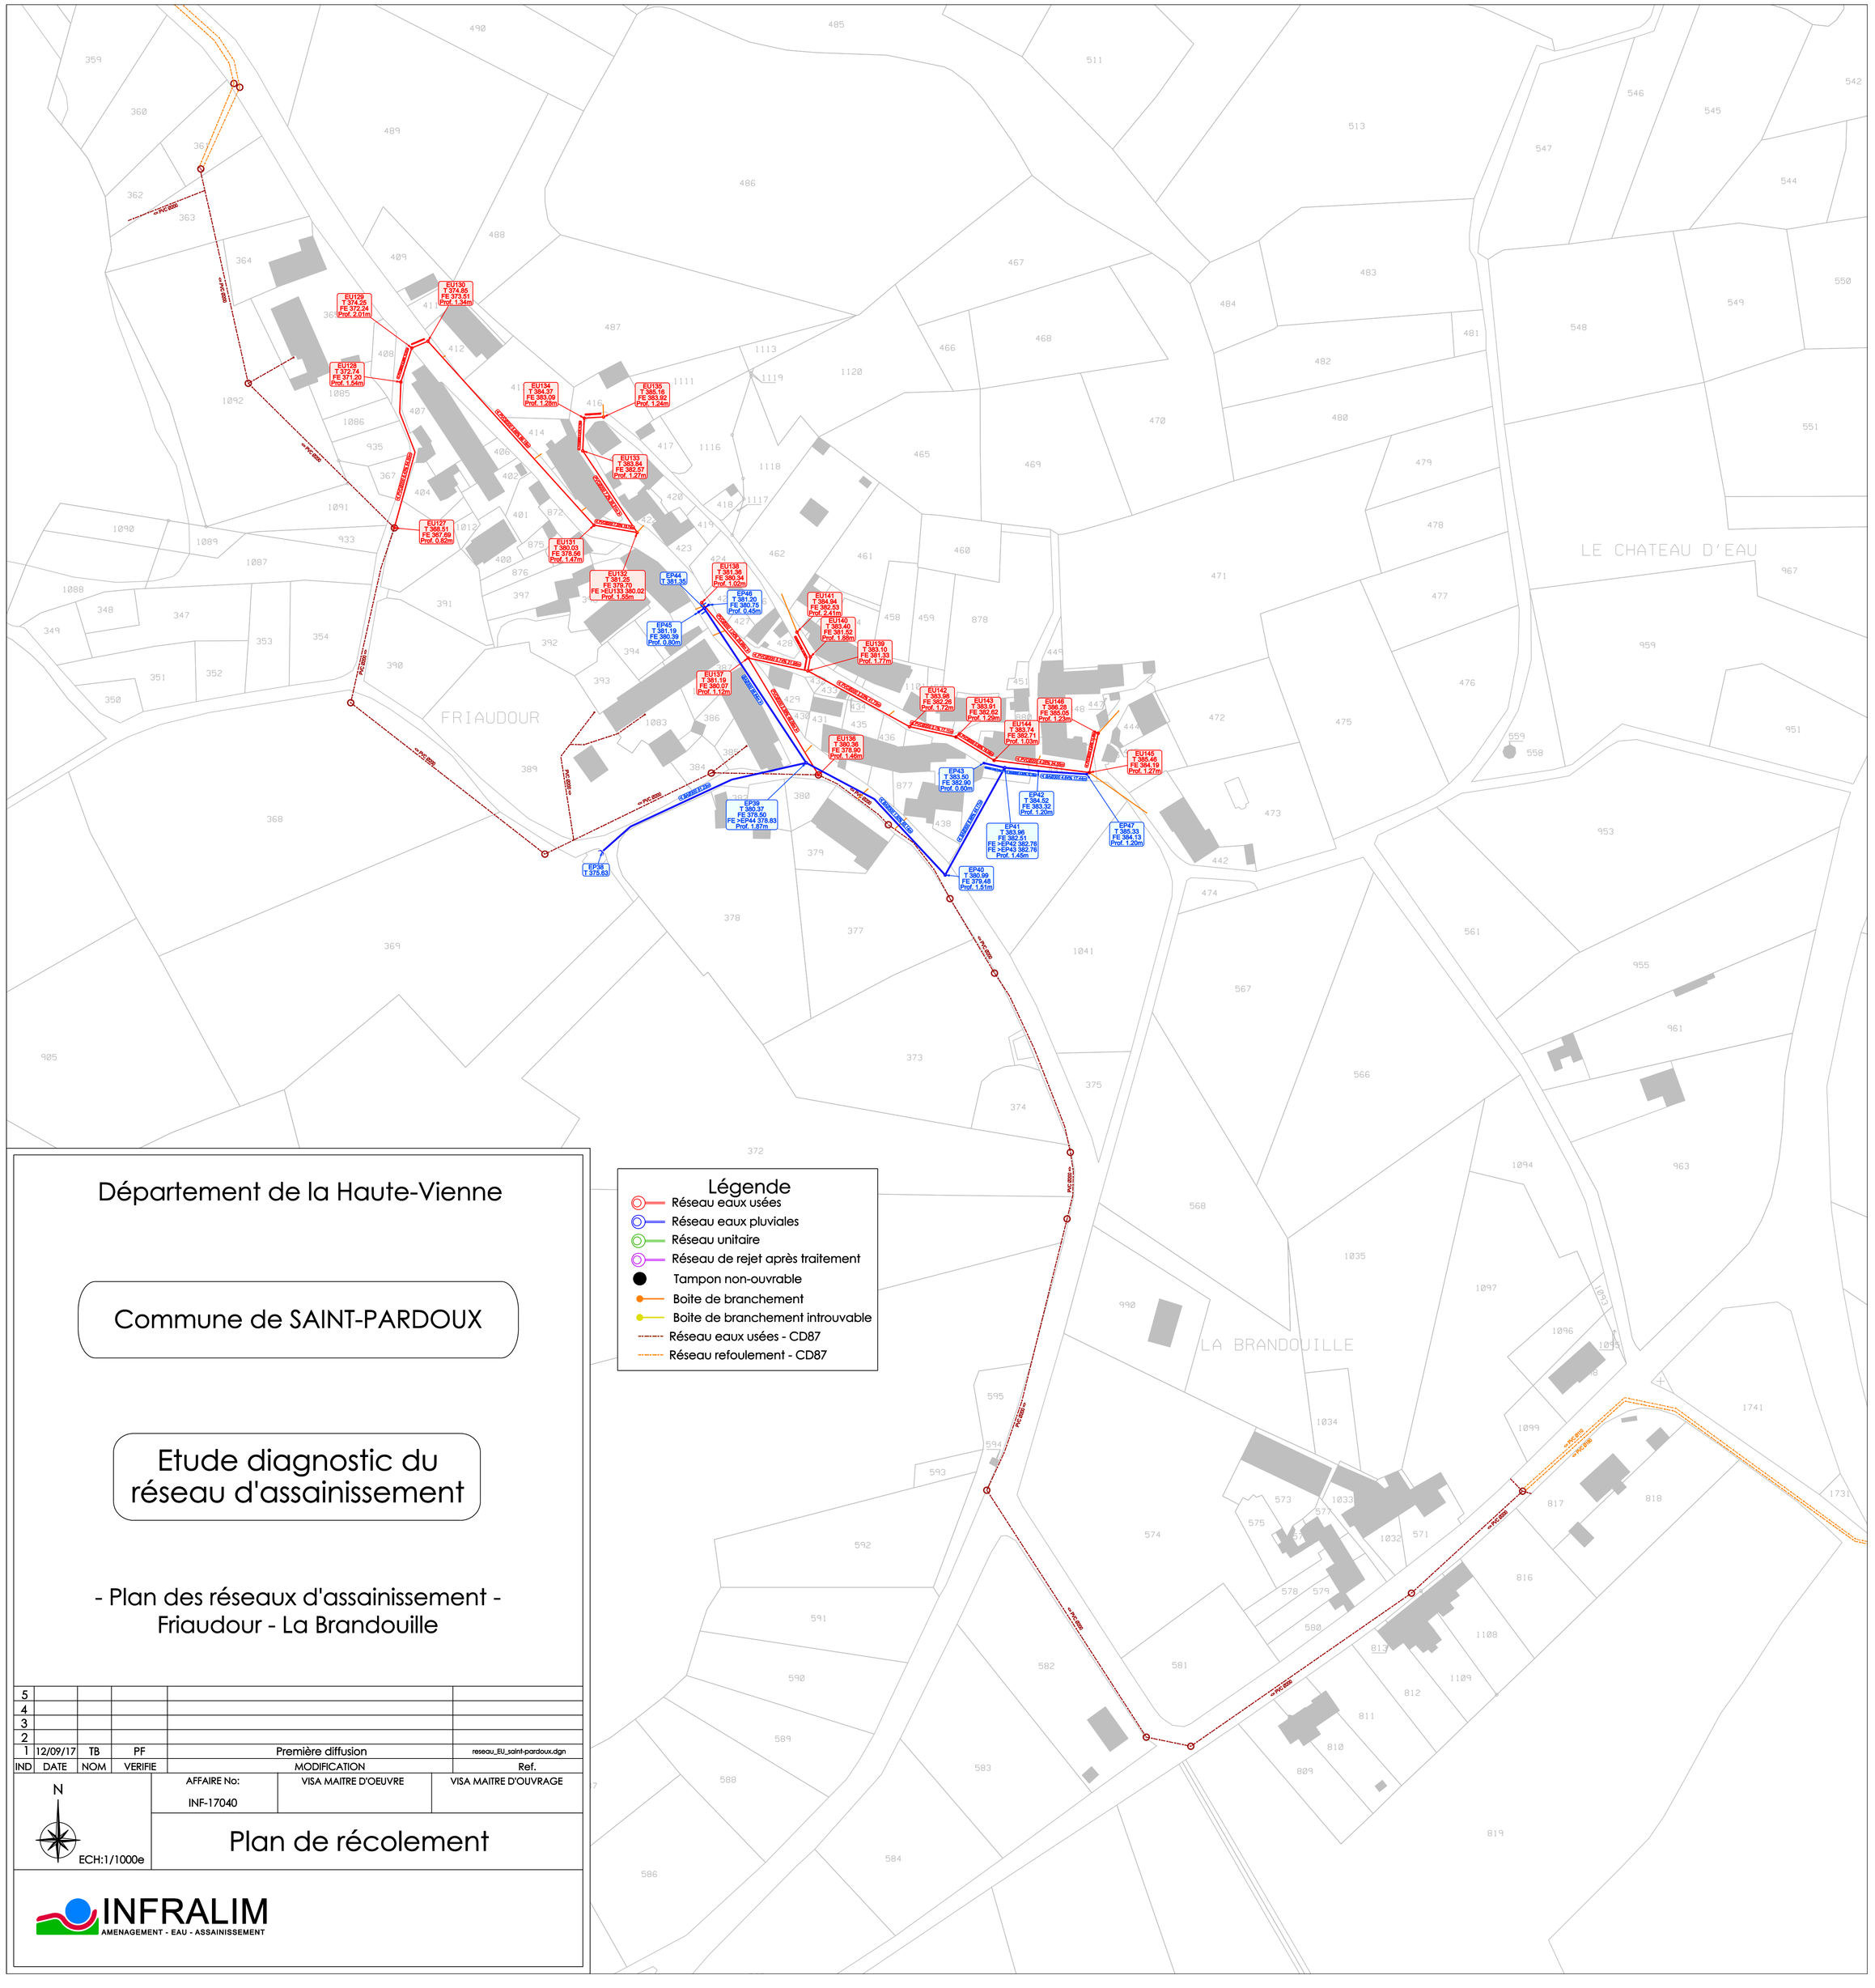

LES GRANDS MAGNEUX

NO EU 119
T 363.34

EU 124
T 373.57
FE 372.31
Prof. 1.26m

EU 125
T 376.38
FE 375.18
Prof. 1.20m

EU 122
T 366.42
FE 365.15
Prof. 1.27m

EU 123
T 367.91
FE 366.46
Prof. 1.45m

EU 121
T 365.81
FE 364.49
Prof. 1.32m

EU 118
T 362.65
FE 361.19
Prof. 1.46m

EU 117
T 361.10
FE 359.41
Prof. 1.69m

EU 116
T 360.41
FE 357.24
FE >EU 117 359.07
Prof. 3.17m

EU 120
T 362.52
FE 361.25
Prof. 1.27m

EU 115
T 359.60
FE 357.09
FE >EU 120 358.39
Prof. 2.51m

EU129
T 350.44
FE 350.44
Prof. 0.00m

Unité de traitement

EU 114
T 355.76
FE 354.68
Prof. 1.09m

Dégrilleur
T 354.15
FE 353.35
Prof. 0.80m

EU 113
T 354.78
FE 353.54
Prof. 1.24m

Regard entrée STEP
T 354.38
FE 353.48
Prof. 0.90m

EU 111
T 355.06
FE 354.18
Prof. 0.88m

EU 112
T 353.98
FE 353.68
Prof. 0.30m

Département de la Haute-Vienne

Commune de SAINT-PARDOUX

Etude diagnostic du réseau d'assainissement

- Plan des réseaux d'assainissement -
Village des Grands Magneux

IND	DATE	NOM	VERIFIE	MODIFICATION	Ref.
5					
4					
3					
2	07/03/18	FB	PF	Mise à jour	reseau_EU_saint-pardoux.dgn
1	12/09/17	TB	PF	Première diffusion	reseau_EU_saint-pardoux.dgn

N

ECH:1/500e

AFFAIRE No: INF-17040

VISA MAITRE D'OEUVRE

VISA MAITRE D'OUVRAGE

Plan de récolement

INFRALIM
AMENAGEMENT - EAU - ASSAINISSEMENT

Légende
- Réseau eaux usées
- Réseau eaux pluviales
- Réseau unitaire
- Réseau de rejet après traitement
- Tampon non-ouvrable
- Boite de branchement
- Boite de branchement introuvable

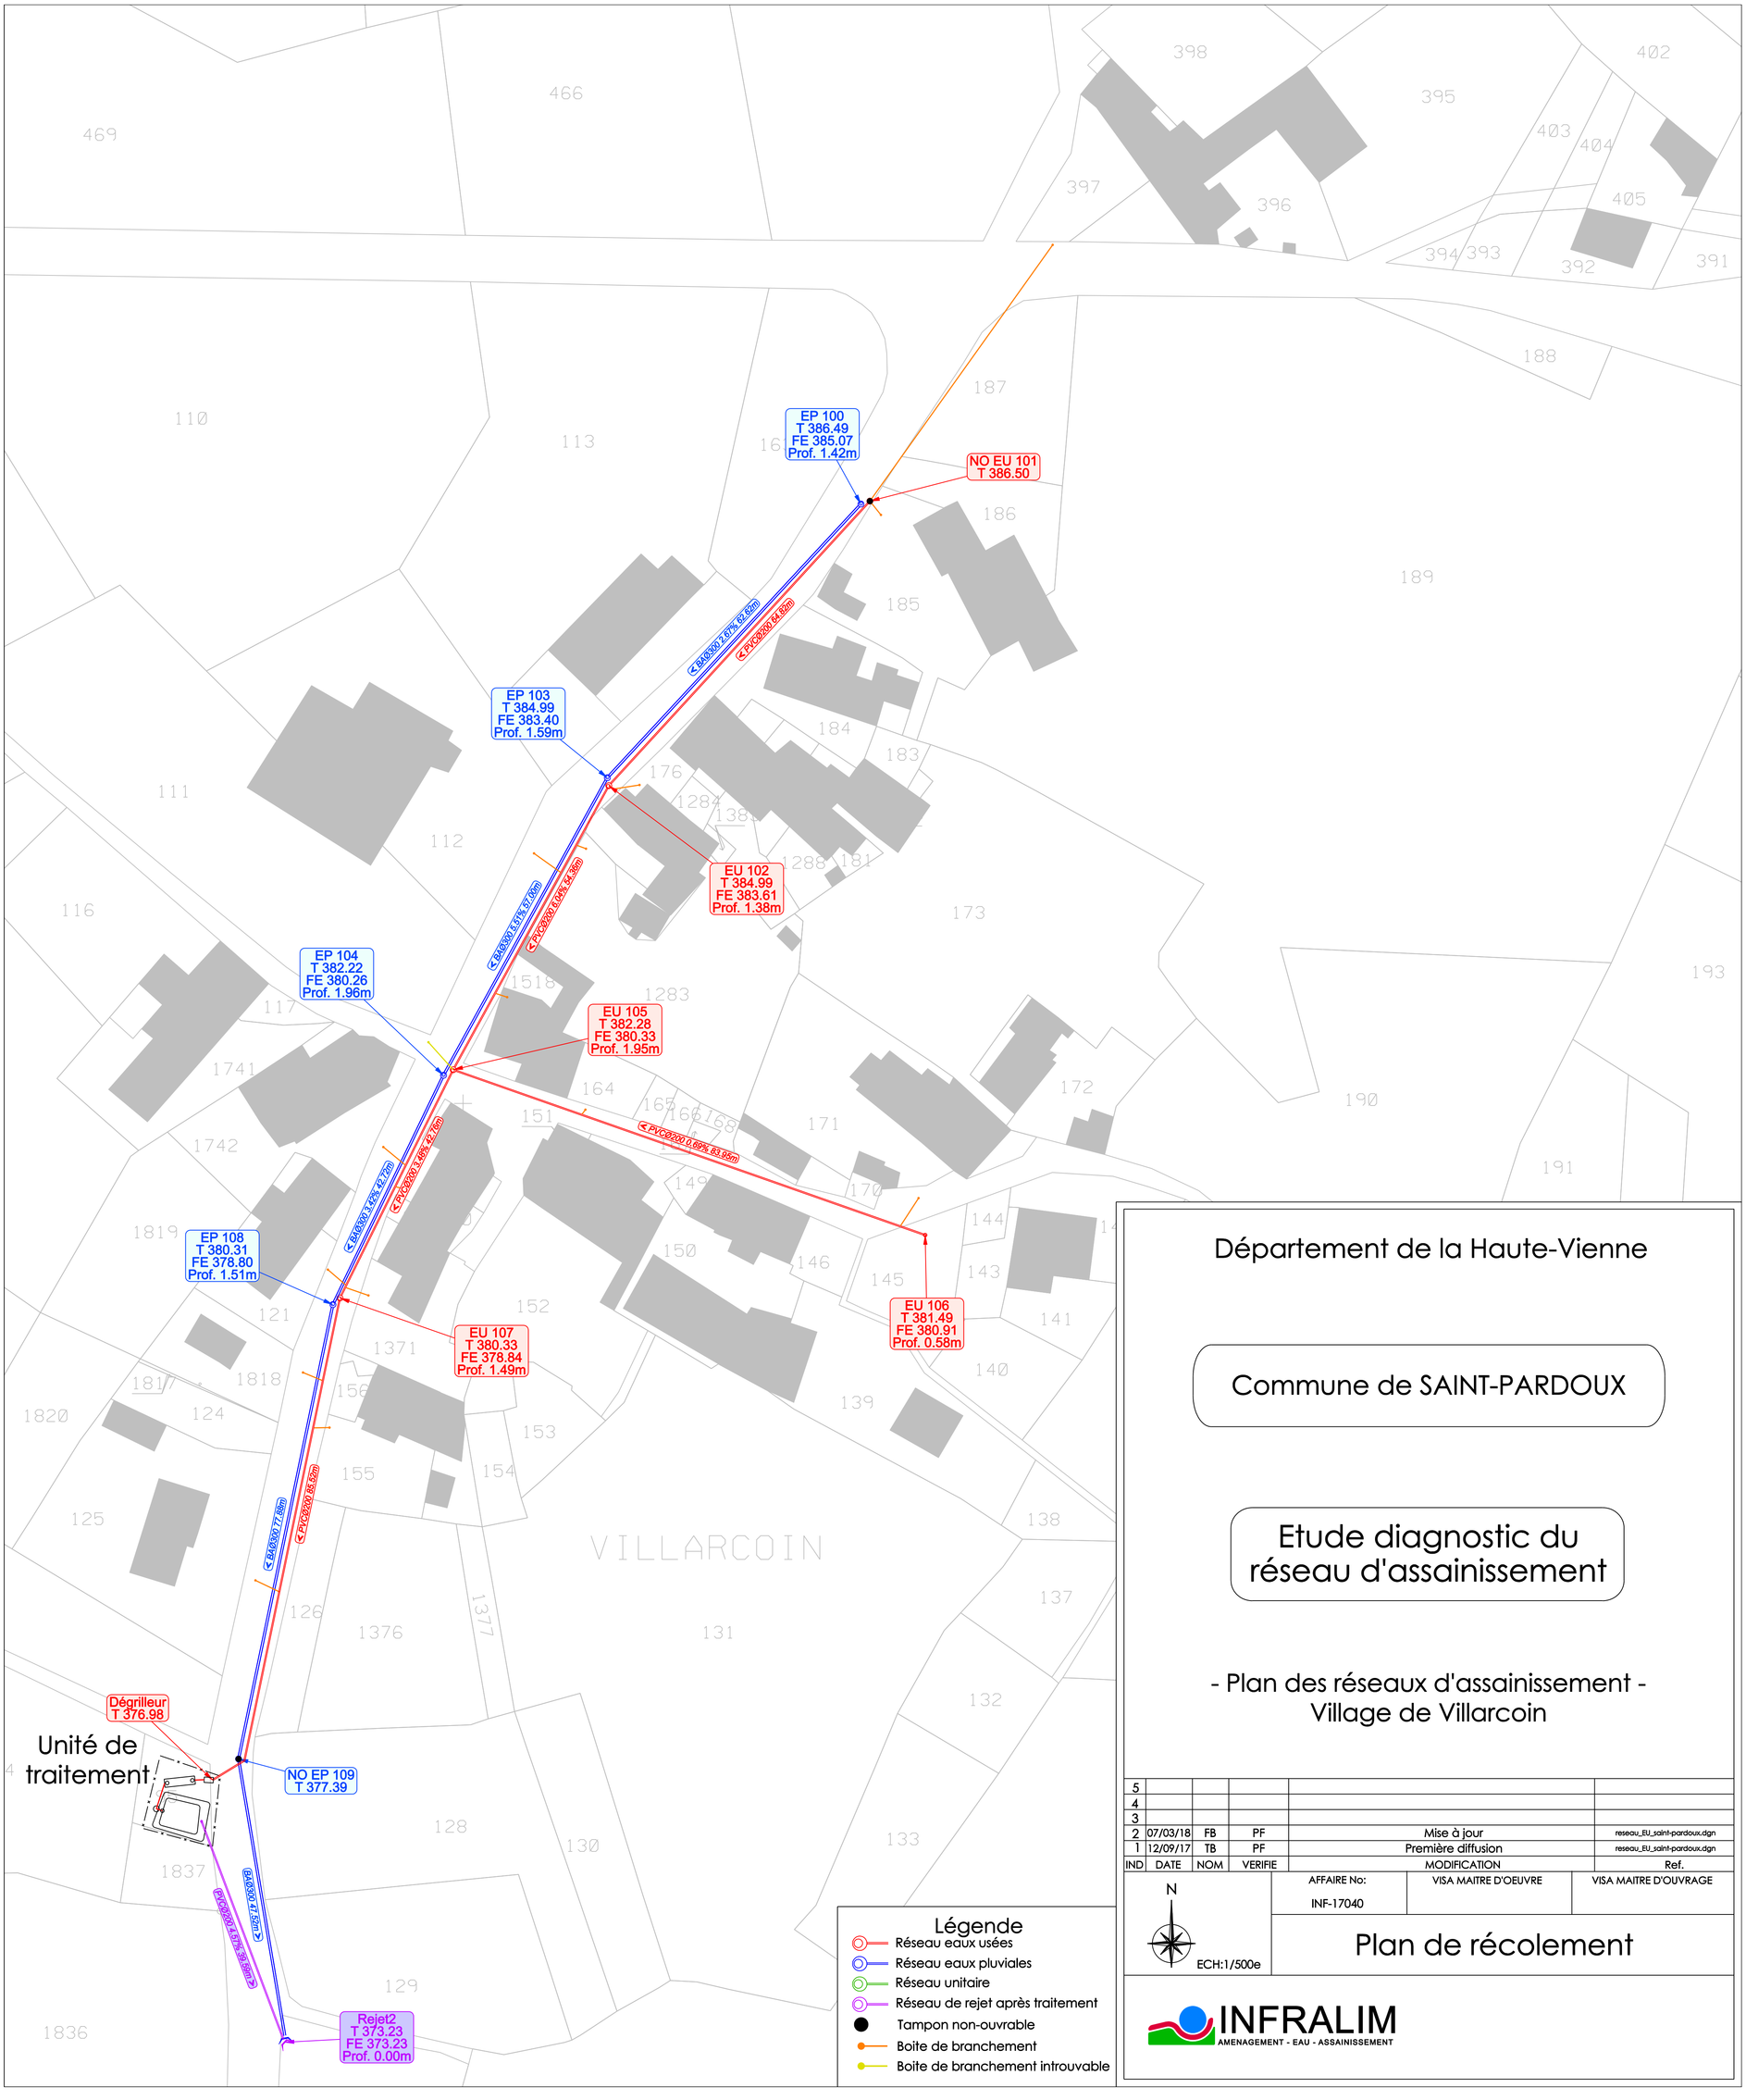

Département de la Haute-Vienne

Commune de SAINT-PARDOUX

Etude diagnostic du réseau d'assainissement

- Plan des réseaux d'assainissement - Village de Villarcoin

IND	DATE	NOM	VERIFIE	MODIFICATION	Ref.
5					
4					
3					
2	07/03/18	FB	PF	Mise à jour	reseau_EU_saint-pardoux.dgn
1	12/09/17	TB	PF	Première diffusion	reseau_EU_saint-pardoux.dgn

N

ECH:1/500e

AFFAIRE No: INF-17040

VISA MAITRE D'OEUVRE

VISA MAITRE D'OUVRAGE

Plan de récolement

INFRALIM
AMENAGEMENT - EAU - ASSAINISSEMENT